


Sekcja: 6.124.26.11.2.3:4
Układ wsp.: 2000/6
Układ wys.: Kronsztadt 86
Skala: 1:500

- MAPA POWYKONAWCZA -
inventaryzacja geodezyjna
sieci wodociągowej i kanalizacji sanitarnej
skala 1:500

Powiat: rybnicki
Jedn. ewid.: 241205_2 Świerklany
Obręb: 0002.AR_4 Świerklany Dolne
ID: 6640.2.289.2017
Zlec. nr: 009/19

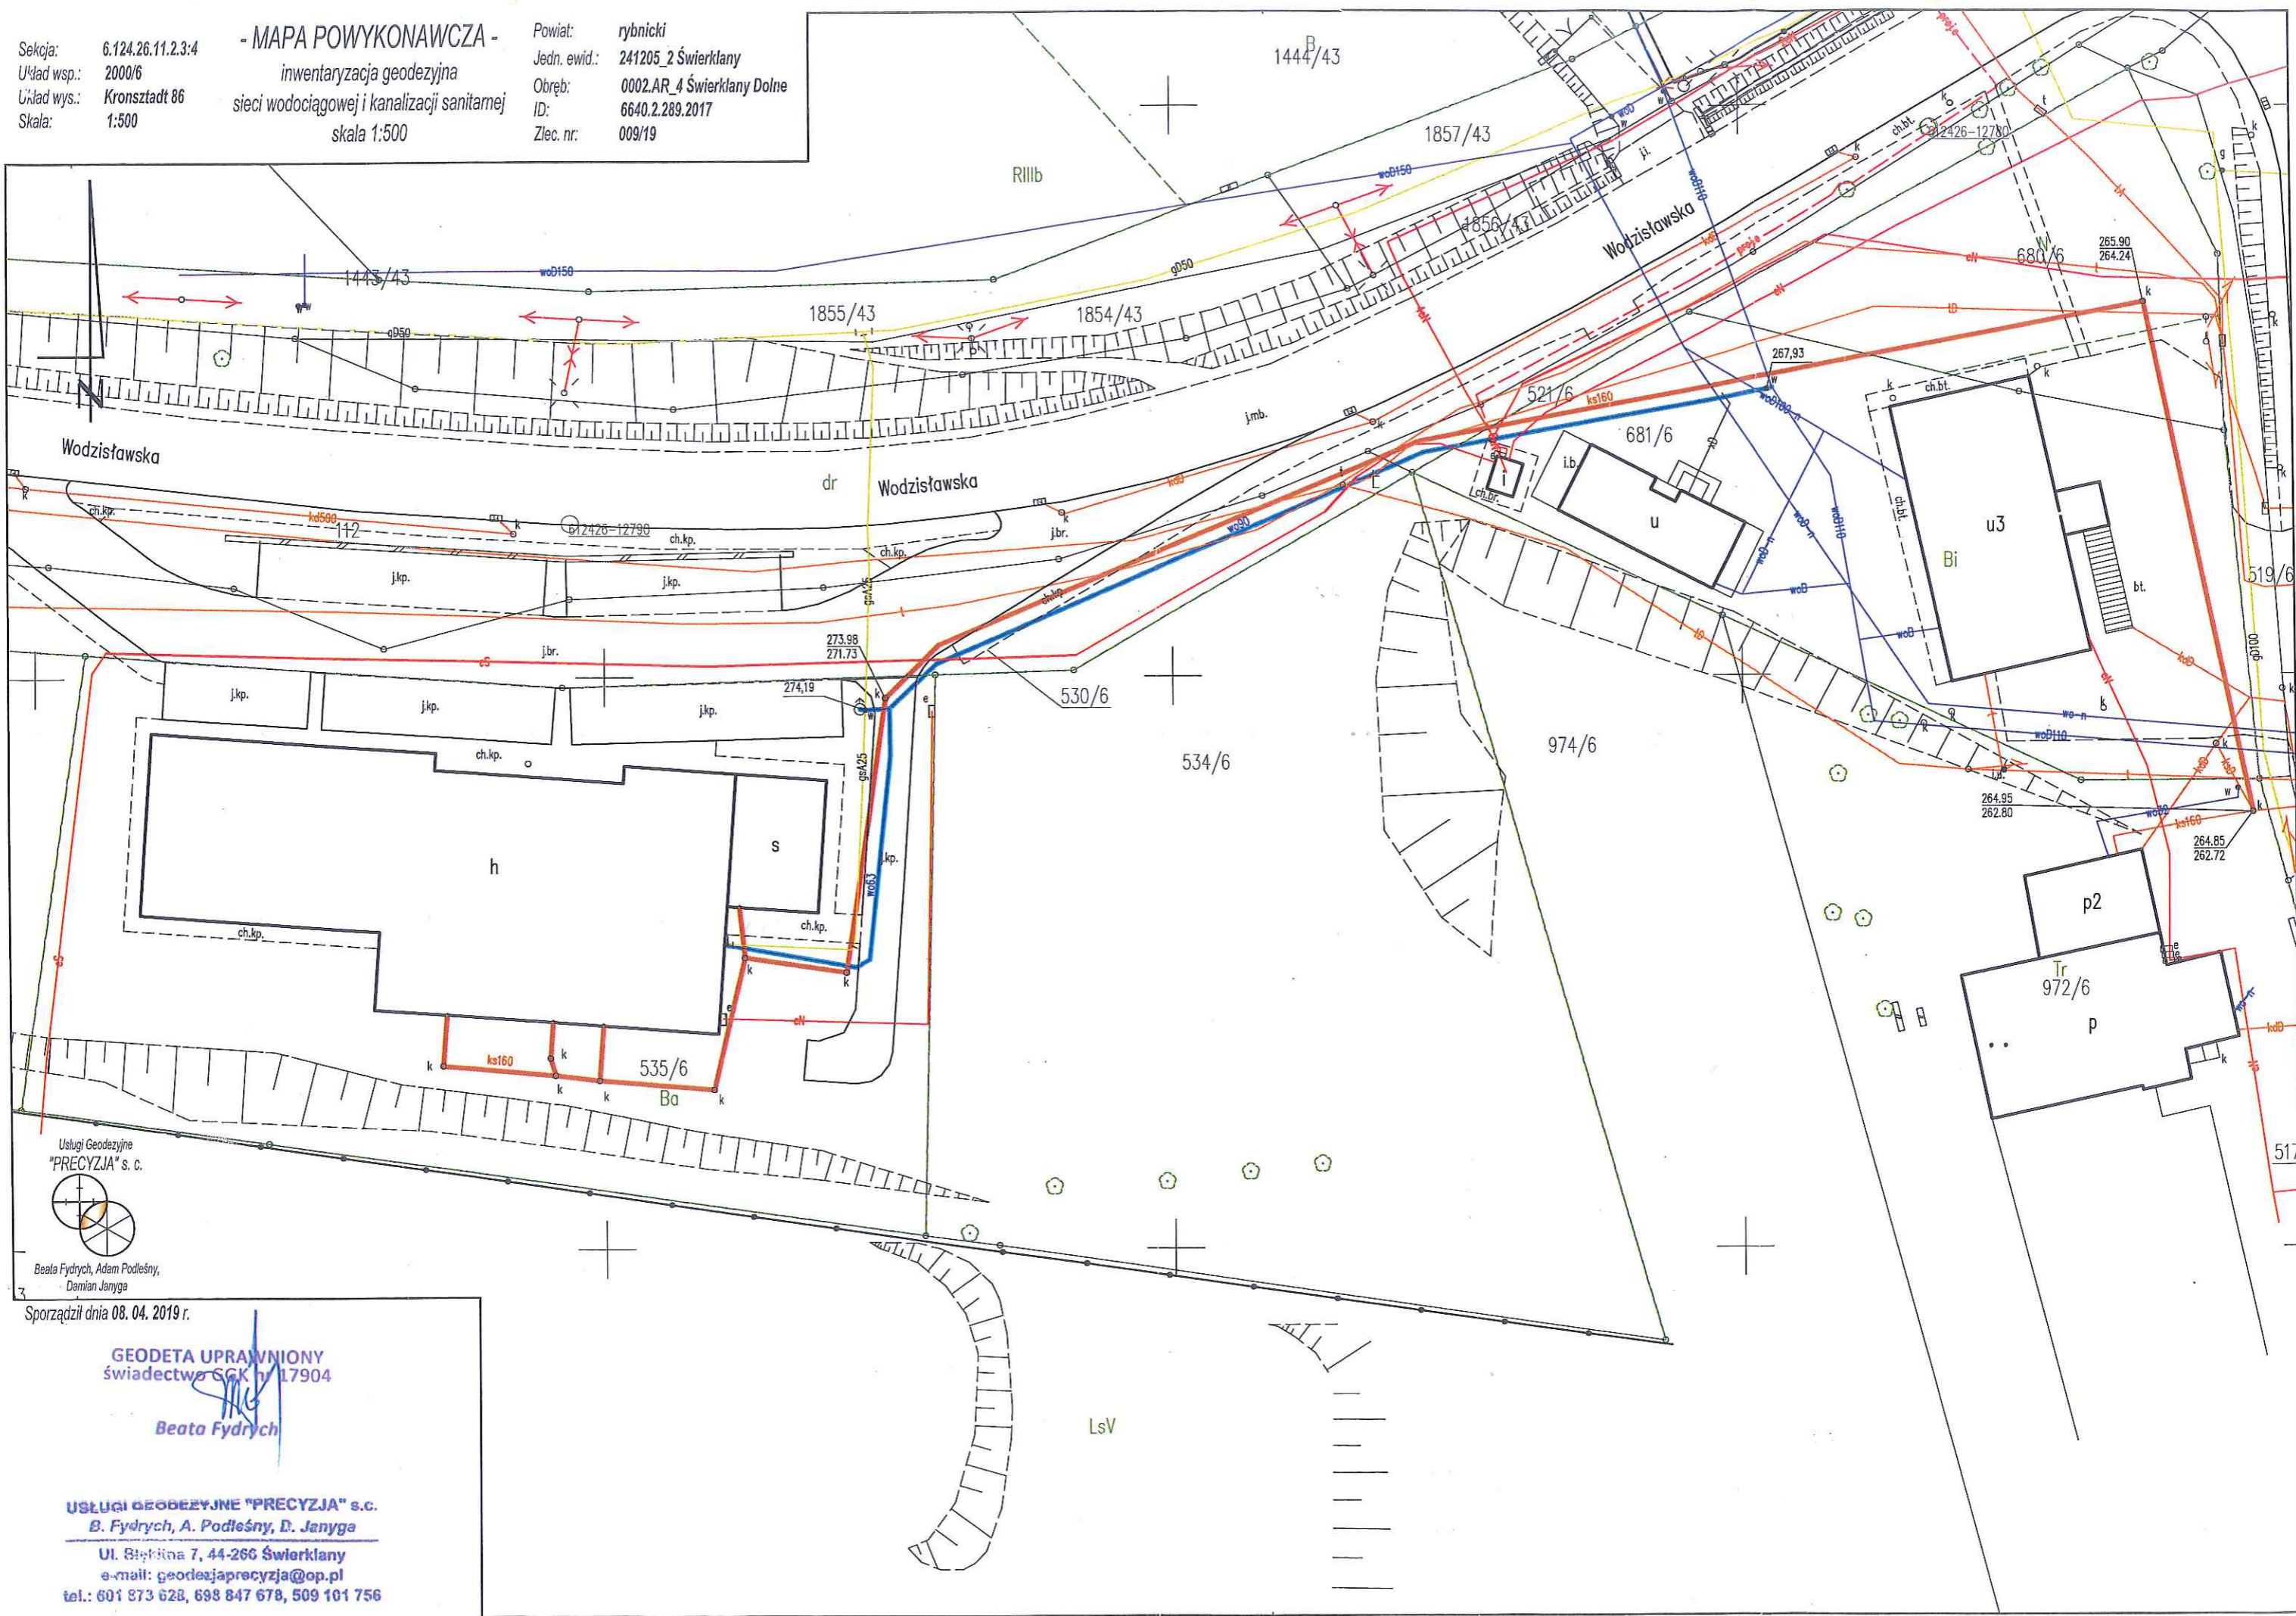

Usługi Geodezyjne
"PRECYZJA" s.c.
Beata Fydrych, Adam Podleśny,
Damian Janyga

Sporządził dnia 08.04.2019 r.

GEODETA UPRAWNIONY
świadectwo CGK nr 17904

Beata Fydrych

USŁUGI GEODEZYJNE "PRECYZJA" s.c.
B. Fydrych, A. Podleśny, D. Janyga
Ul. Sławkina 7, 44-266 Świerklany
e-mail: geodezjaprecyzja@op.pl
tel.: 601 873 628, 698 847 678, 509 101 756